


0 5 10 20 meter

**KÄLLARVÅNING**



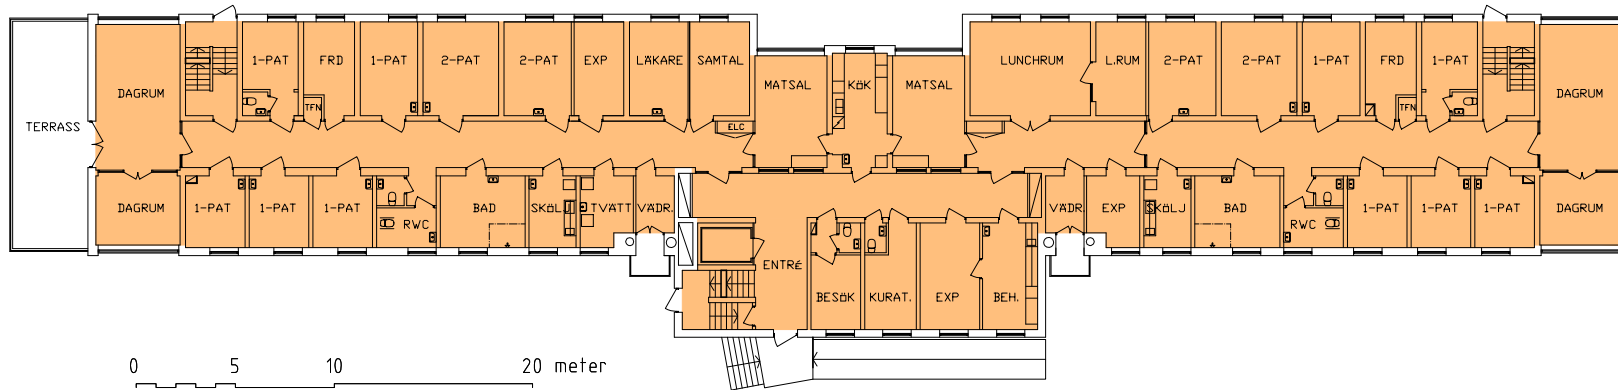

0 5 10 20 meter

VÅNING 1

PROJEKT NR	RH 20130206
ST LARS BY 82	
<b>HEMSÖ</b>	
PROJEKT NR	137300
PROJEKT AV	KSN
PROJEKT LE	KURT SVENSSON
DIGITALISERAD RELATIONSHANDLING	
VÅNING 1	

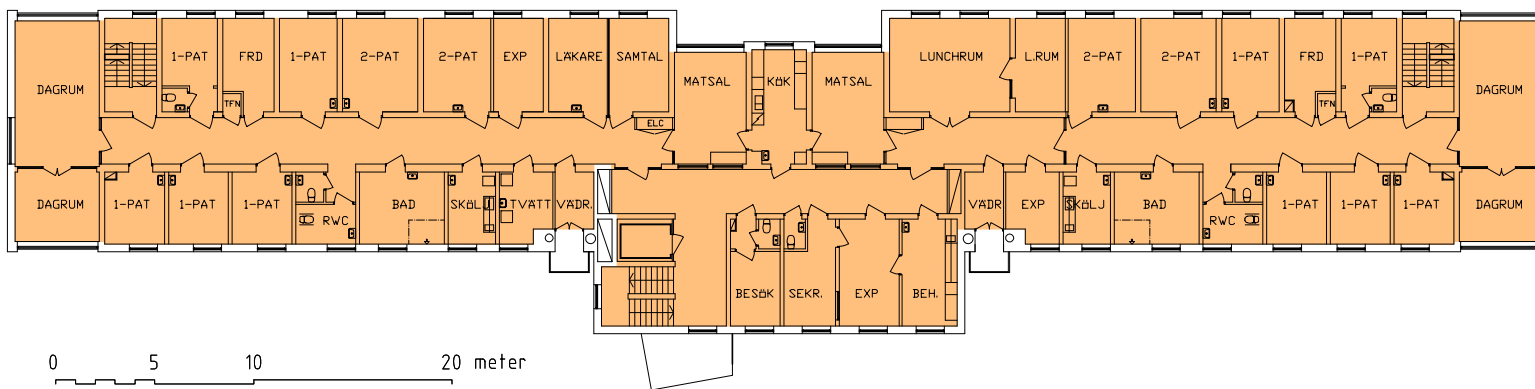

0 5 10 20 meter

VÅNING 2


